

Mapa do celów projektowych została wykonana bez ustalania czy grunty działek objętych opracowaniem zostały obciążone służebnościami gruntowymi. WARMIŃSKO-MAZURSKI URZĄD WOJEWÓDZKI W OLSZTYNIE

Wyk. GEODETA UPRAWNIONY
Zaświadczenie GJ G I K 6867

mgr inż. Marek Piworowicz
12-200 Pisz, ul. Gałczyńskiego 9/46
tel. (0-87) 42-32-006


Nie wyklucza się istnienia w terenie również urządzeń podziemnych ułożonych, a nie zgłoszonych do inwentaryzacji geodezyjnej. Obiekty budowlane wymagające pozwolenia na budowę podlegają geodezyjnemu wytyczeniu w terenie, a po ich wybudowaniu geodezyjnej inwentaryzacji powykonawczej.

PROJEKT ZAGOSPODAROWANIA

Remont sieci ciepłej preizolowanej 273/400


Modernizacja trasy dł. 156 m z wymianą rur

Investor: PEC Sp. z o.o. Pisz ul. Jagodna 1C

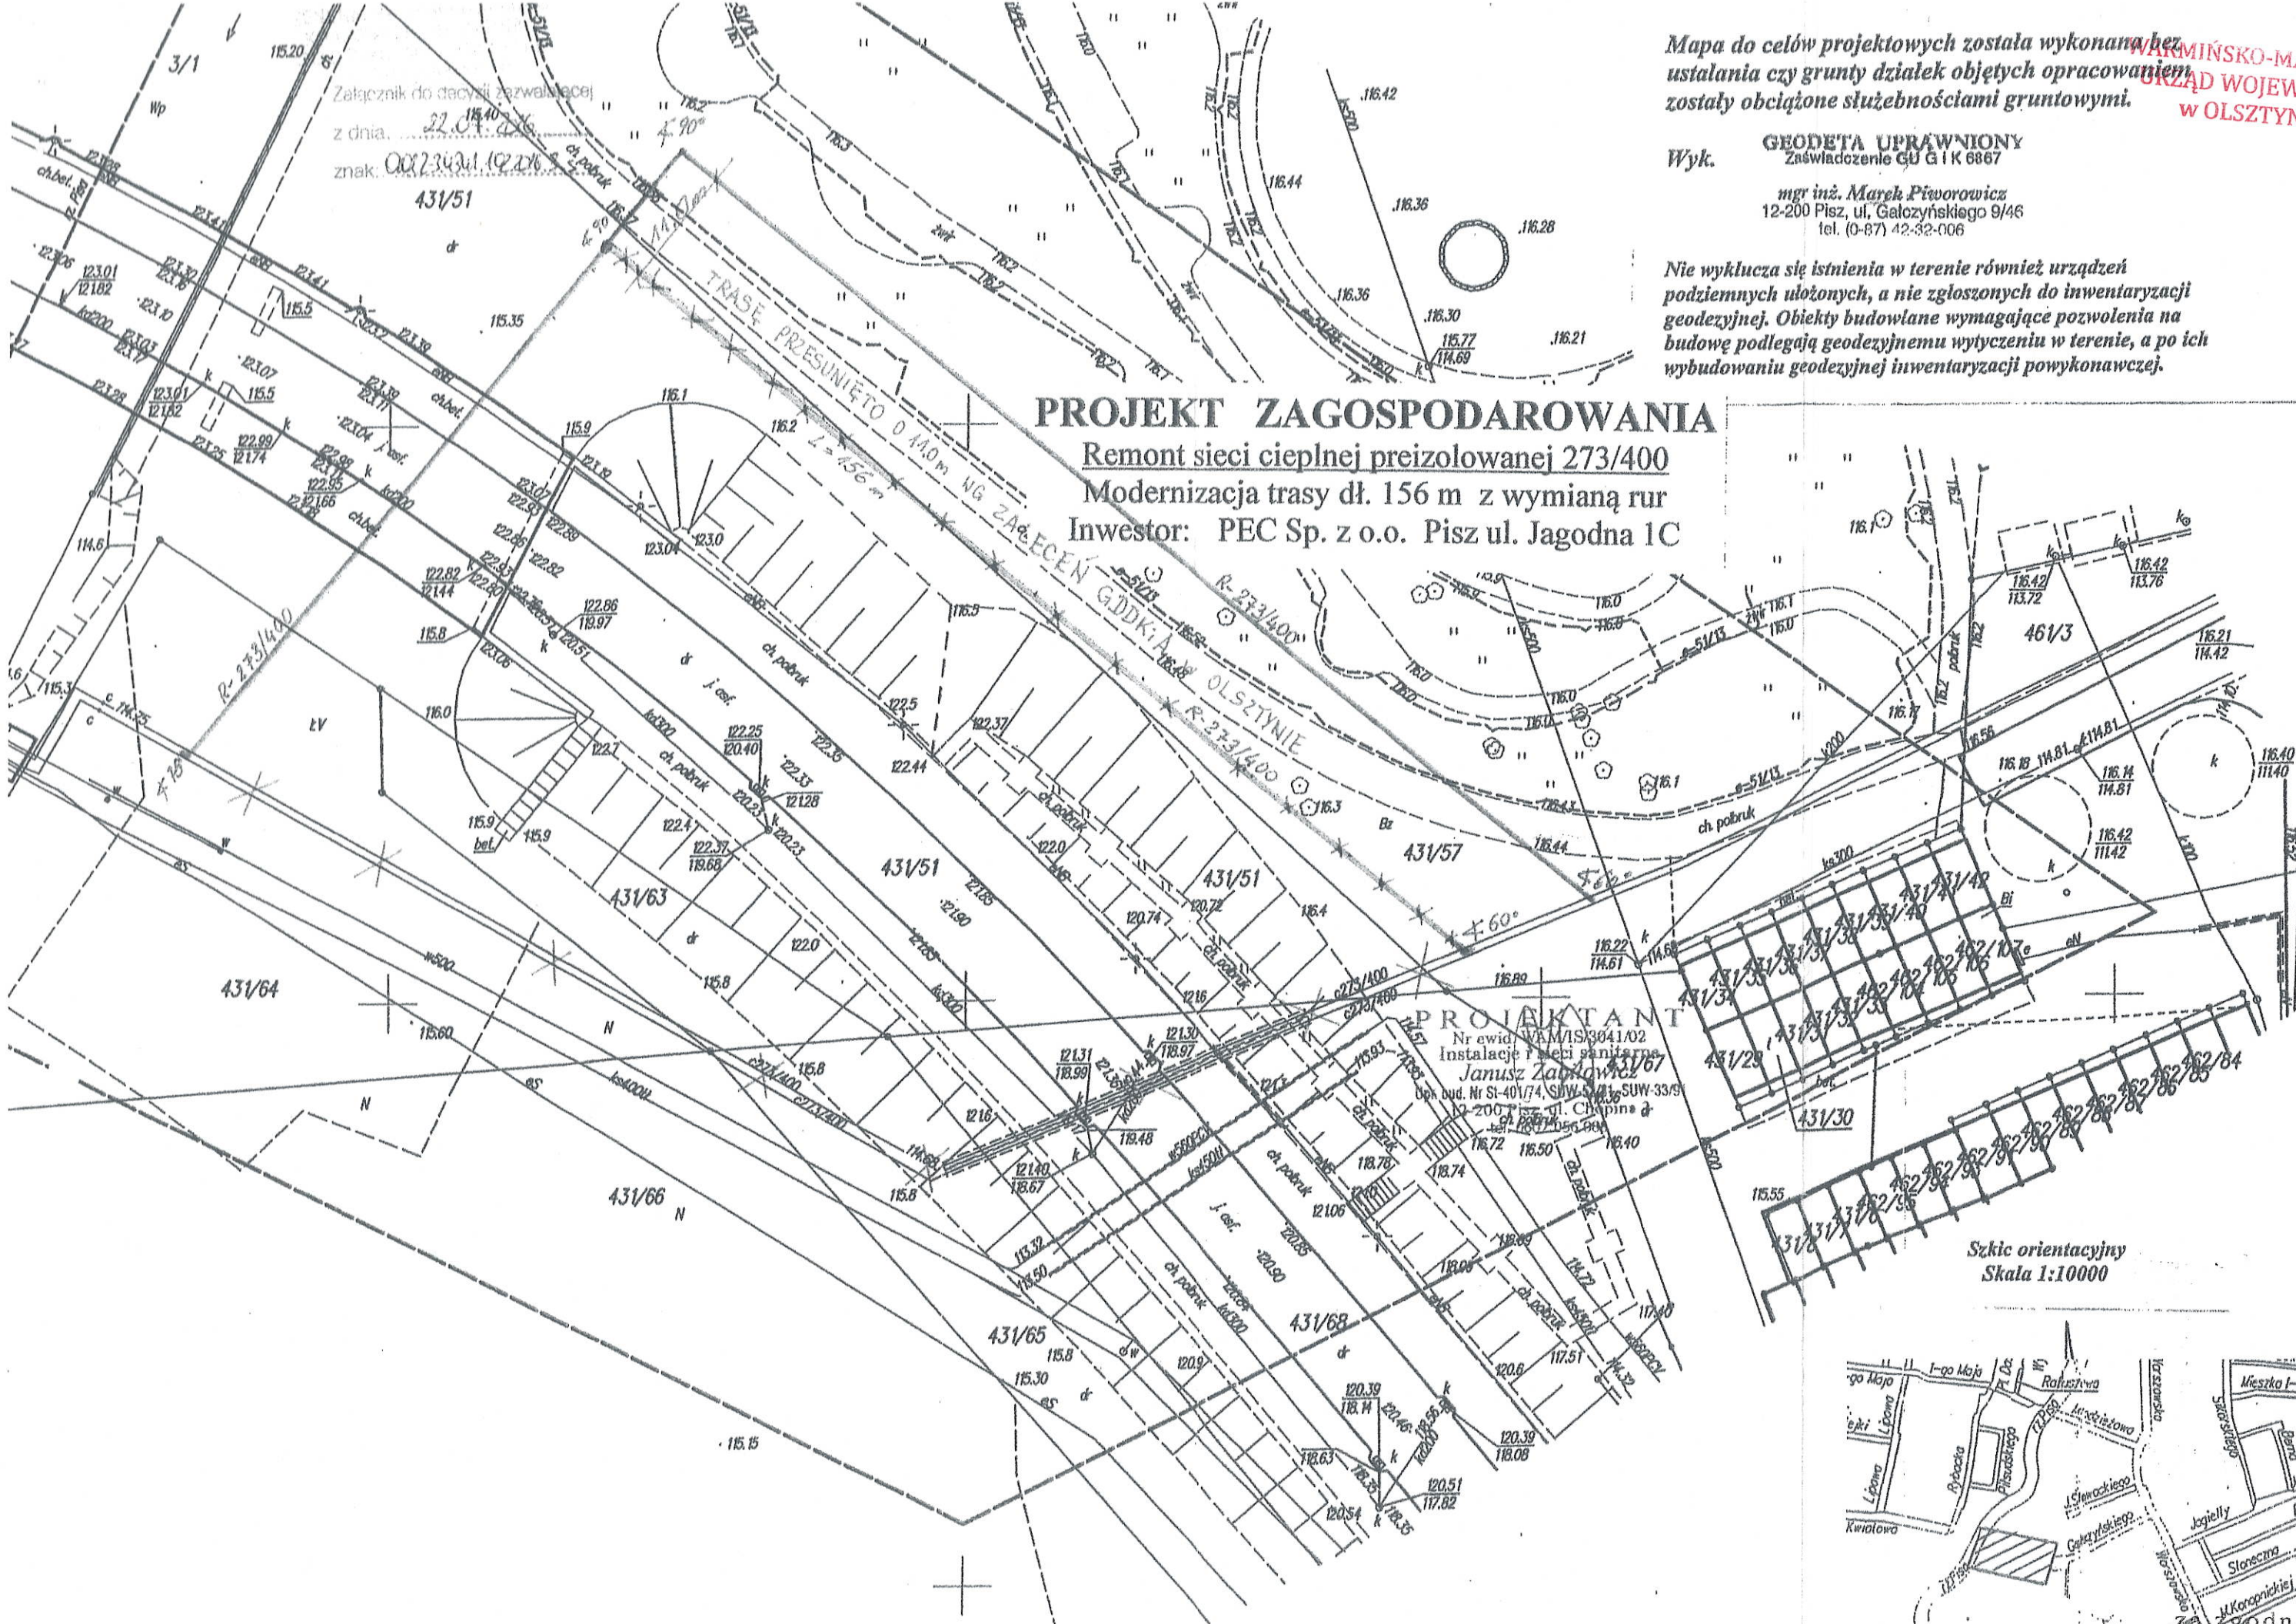

PROJEKTANT
Nr ewid. WAM/19/3041/02
Instalacje i sieci sanitarne
Janusz Zawładowicz
ul. Chopina 4
12-200 Pisz

Szkic orientacyjny
Skala 1:10000

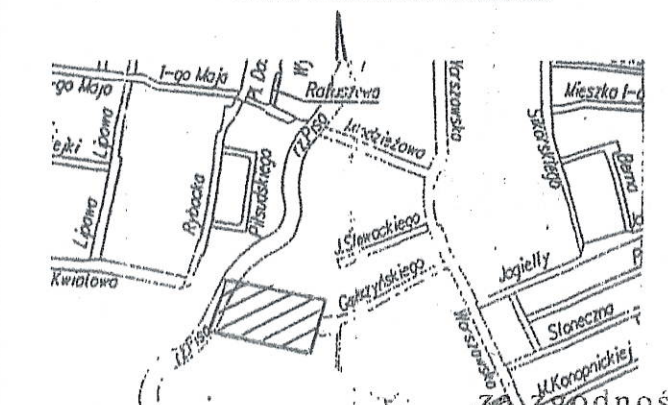

Zgodność z oryginałem
dnia 20.05.2017 podpis... 25